


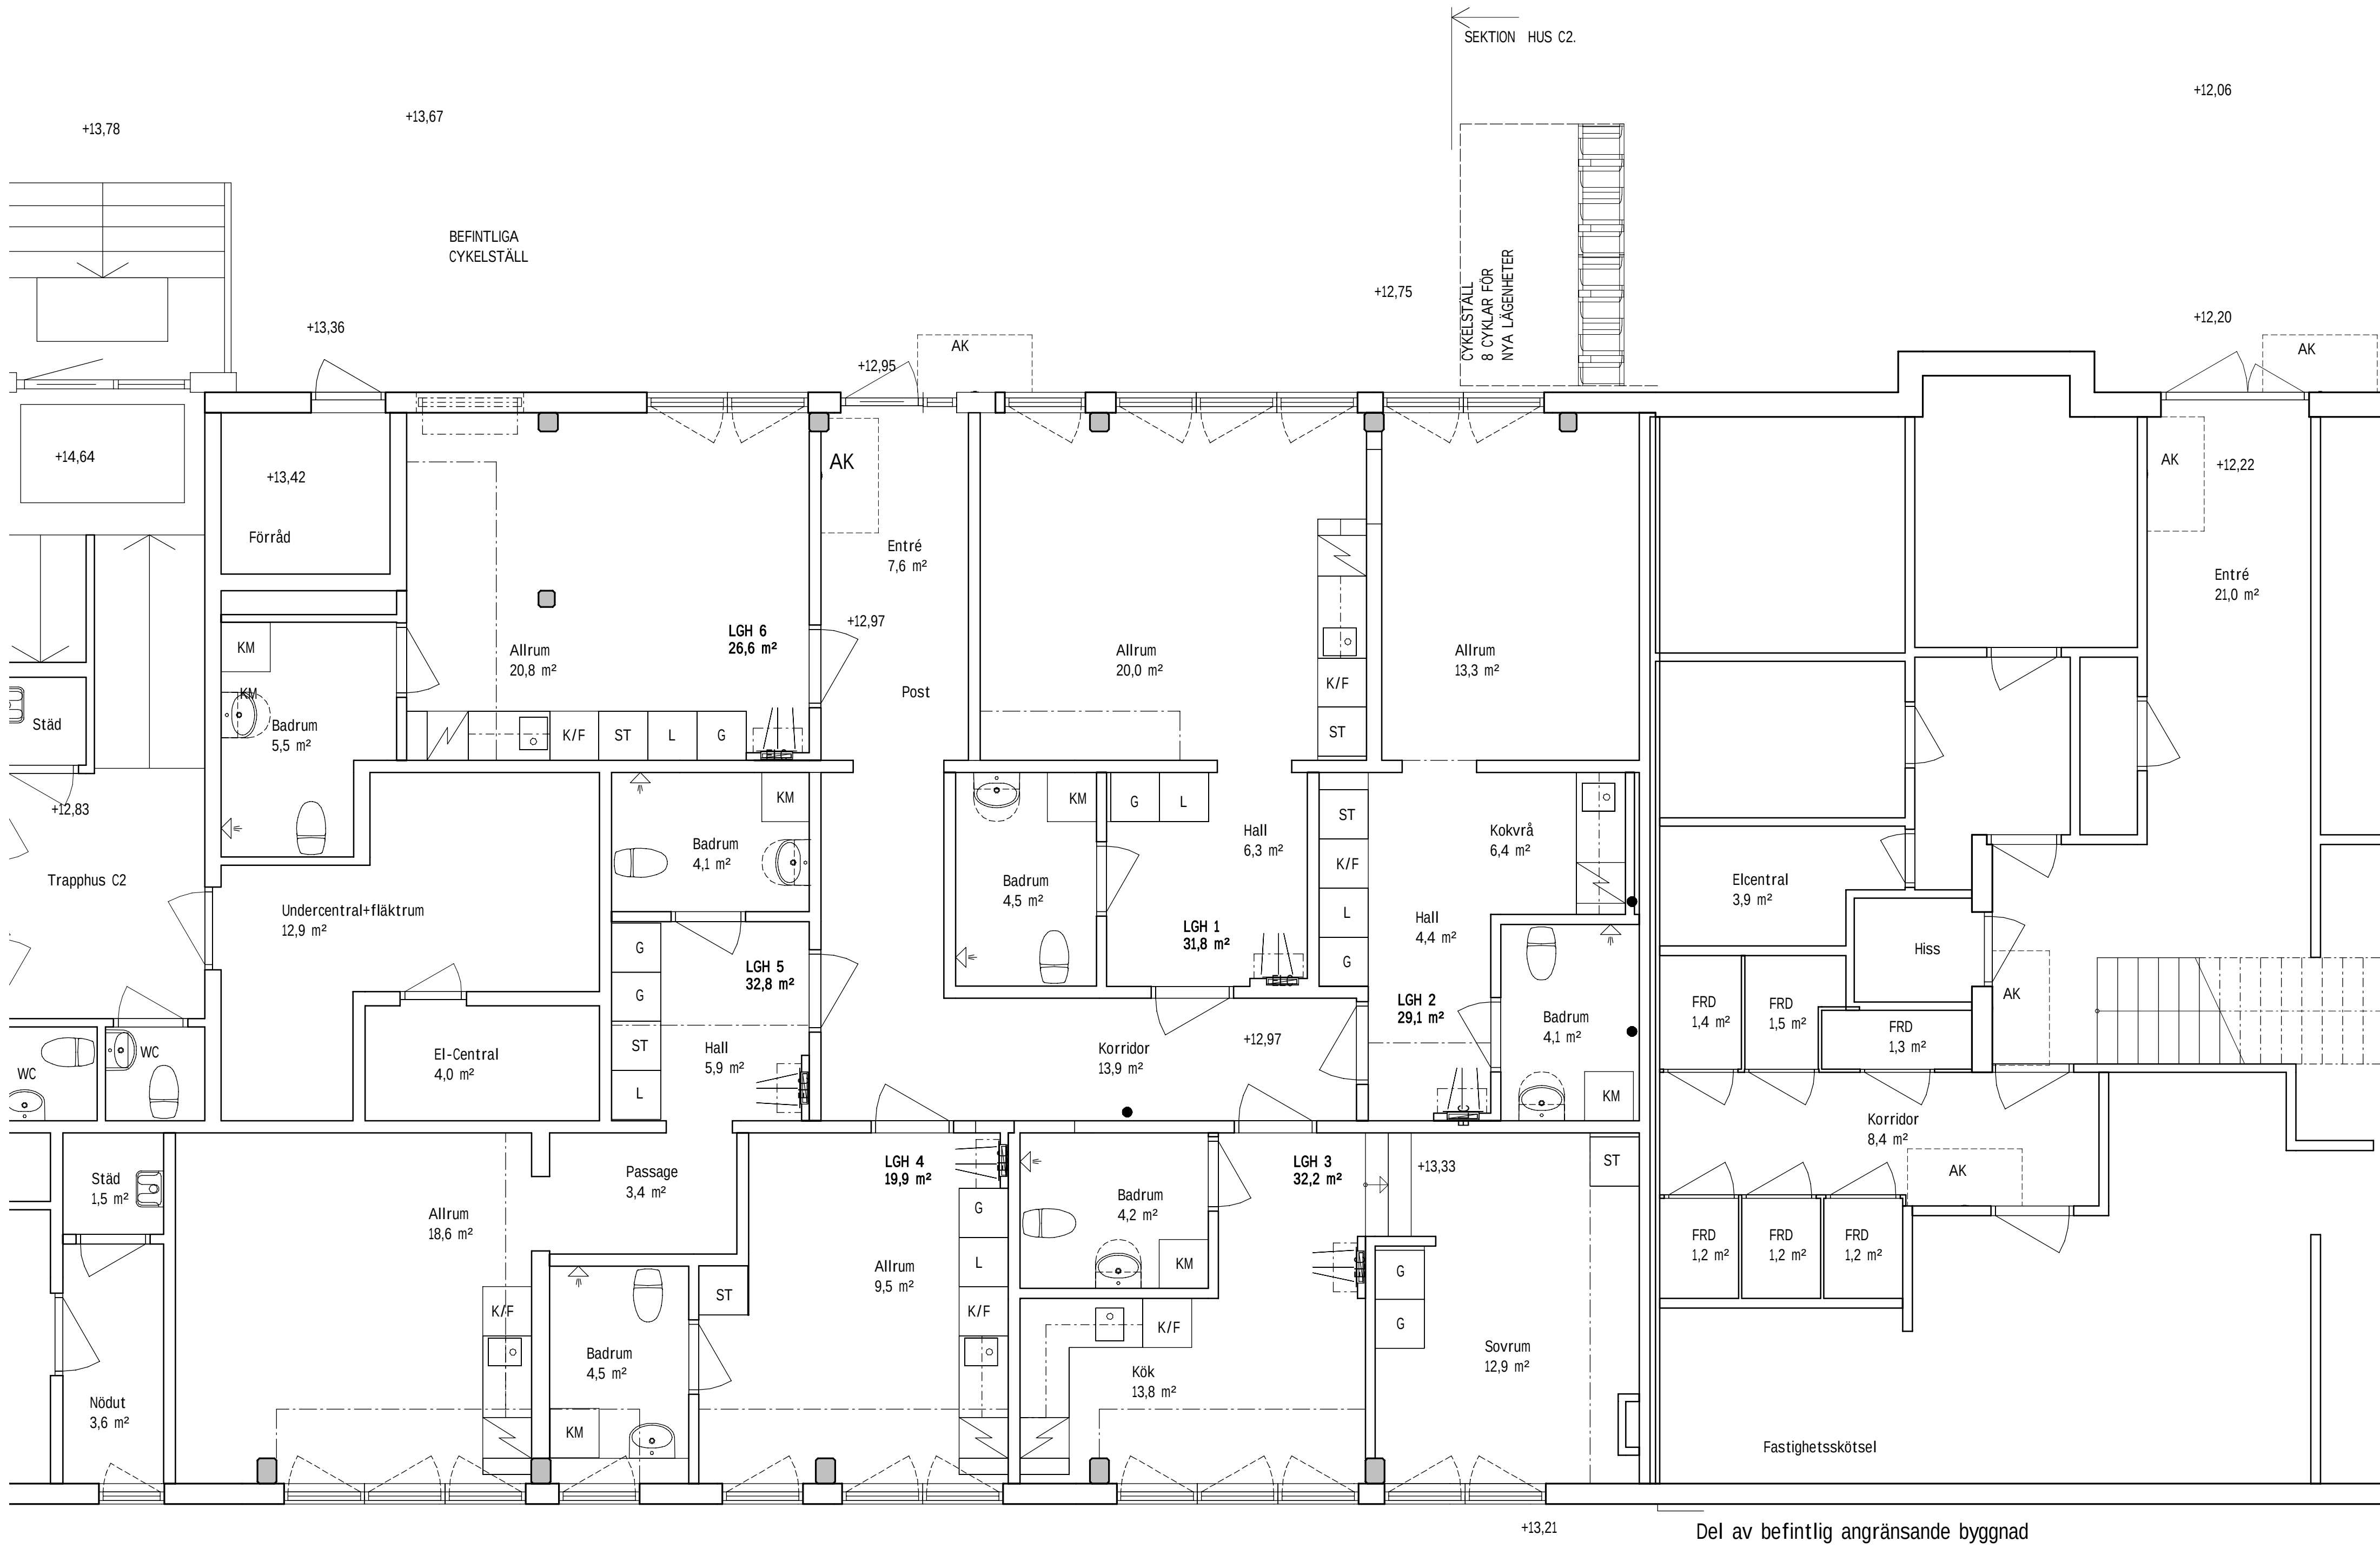

FÖRKLARINGAR

MÅTT ANGES I MILLIMETER.
PLUSHÖJD ANGES I METER (RH2000)

BEFINTLIGT

NYTT

NIVÅSKILLNAD I TAK

AK ARMBÅGSKONTAKT
DM DISKMASKIN (DM= INBYGGD)
F FRYS
G GARDEROB
K KYL
KM KOMBIMASKIN
K/F KYL/FRYS
L LINNESKÅP
M MICRO
ST STÄDSKÅP
TM TVÄTTMASKIN
TT TORKTUMLARE

SAMMANSTÄLLNING	
LÄGENHET	AREA (BOA)

LGH 1	31,8 m ²
LGH 2	29,1 m ²
LGH 3	32,2 m ²
LGH 4	19,9 m ²
LGH 5	32,8 m ²
LGH 6	26,6 m ²
Totalt: 6	172,3 m ²


DEL	AREA (BTA)
-----	------------

STUDENTLÄGENHETER	245,2 m ²
FÖRRÅD	18,5 m ²
TOTALT	263,7 m ²

HÄNVISNINGAR

BRANDSKYDDSBESKRIVNING
UPPFÖRD AV BRANDSKYDDSLAGET

BET	ANDRINGEN AVSER	DATUM	SIGN
RELATIONSHANDLING			
BORTOM BULLRET			
FJÄRDINGEN 8:8			
✕	A Tyréns AB	tel. 010-452 20 00	
UPPDRAG NR	RITAD/KONSTR. AV	HANDLÄGGARE	
331098	JWB	J.WINNBERG	
DATUM	ANSVARIG		
2024-04-22	J.WINNBERG		
STUDENTBOSTÄDER			
PLANRITNING			
ENTRÉPLAN			
SKALA	NUMMER	BET	
A1 1:50	A-40-1-011		
A3 1:100			

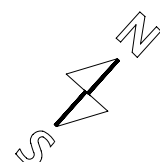

SKALA 1:50

