



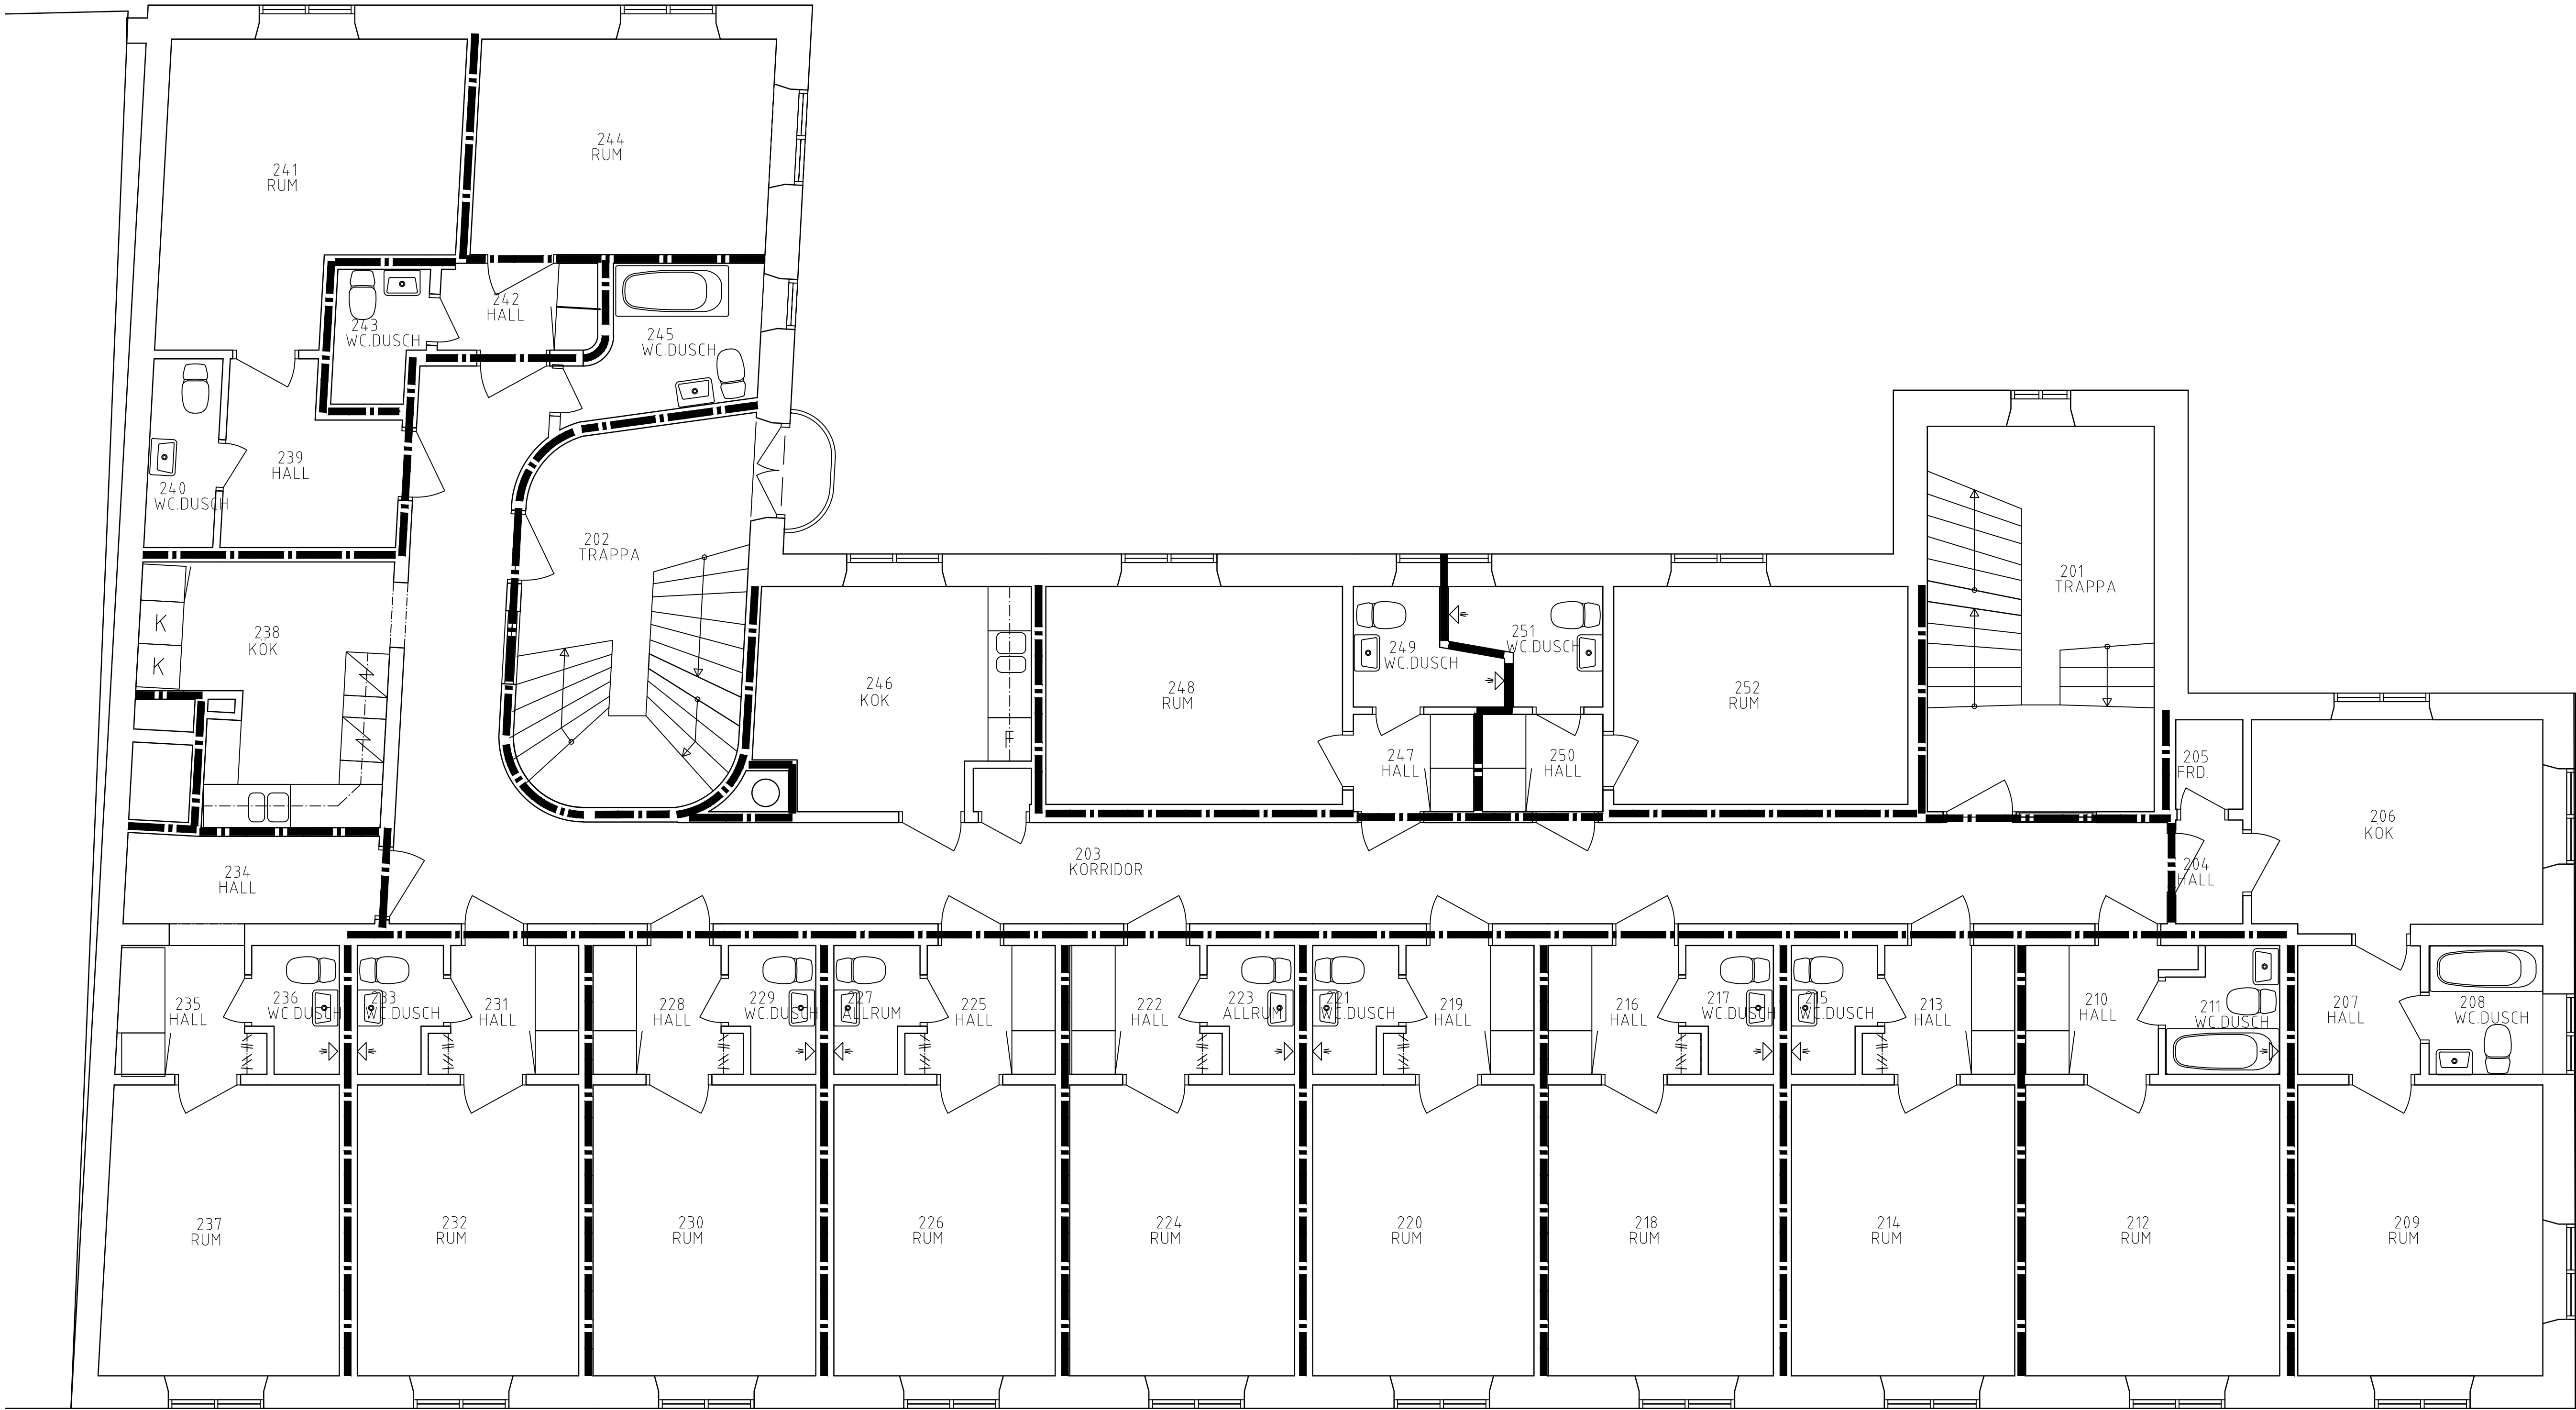

Skala 1:50 (A3 1:100)

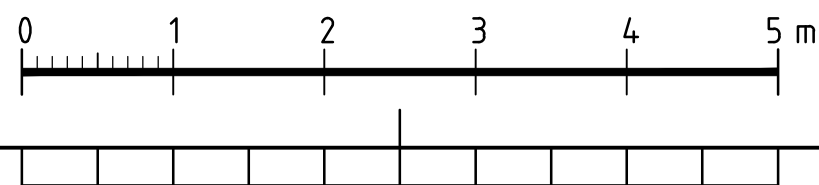

Bilaga bostadshus 3

BET	ANT	ÄNDRINGEN AVSER	DATUM	SIGN
RELATIONSRITNING				
FJÄRDINGEN 28:9				
VÄSTGOTAGÅRDARNA				
	BH			
	A			
	K			
	V			
	E			
	L			
UPPDRAGNR		RITAD/KONSTR AV		HANDLAGGARE
		US		
DATUM		ANSVARIG		
2013-07-31				
BOSTADSHUS				
PLAN 2				
SKALA	NUMMER		BET	
1:50	A3060-0200			

RText (RText)

LAGER: SB11

PLO: 2013-08-19 14:13 J:\RITNINGAR\VÄSTGÖTAGÅRDEN\A3060-0200.DWG ULF